
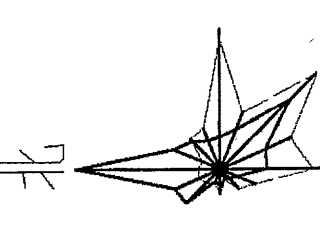


广汽商贸再生资源厂房及配套工程项目

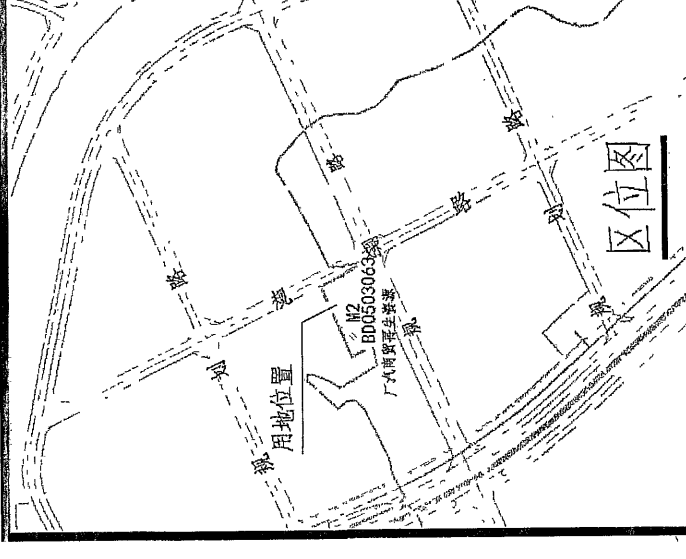

- 规划总用地线
- 规划建设用地线
- 规划建筑及其名称
- 建筑首层标高
- 建筑高度
- 规划道路
- 道路转弯半径
- 用地红线及道路坐标
- 地块主次出入口
- 建筑出入口
- 绿地

中华人民共和国一级注册建筑师
姓名: 李德民
注册号: 4401242-001
有效期至: 至2018年6月


广州市科城建筑设计有限公司
GUANGZHOU KECHENG ARCHITECTURE DESIGN CO., LTD.
地址: 广州市天河区科学城天逸路119号科城大厦
电话: +86-020-82189185 邮编: 510665
A144009247
A144009247
A144009247
A244009242
A244009242

设计签署		DESIGN SIGNATURE	
项目总负责人	李德民	PROJECT DIRECTOR	
专业负责人	袁栩丰	CHIEF ENG	
设计	郭磊	DESIGN	
制图	郭磊	DRAW	
方案		CONCEPT	
校对	张杏燕	PROOF	
审核	安丽	CHECK	
审定	周晓青	EXAMINED	

会签		CONTER-SIGNATURE	
建筑		给排水	电气
ARCH		PLUM	ELEC
结构		暖通	
STRU		MECH	

建设单位:	广汽商贸再生资源有限公司
CLIENT	
项目名称:	广汽商贸再生资源厂房及配套工程项目
PROJECT	

工程编号: 14科建Q-11		设计阶段: 竣工图	
PROJECT NO		PHASE	
专业:	建筑	图号:	JZ-01
SPECIALTY		DWG NO	
日期:	2016 08	版本号:	第1版
DATE		REVISION	
电子文件名:			
FILE NAME			

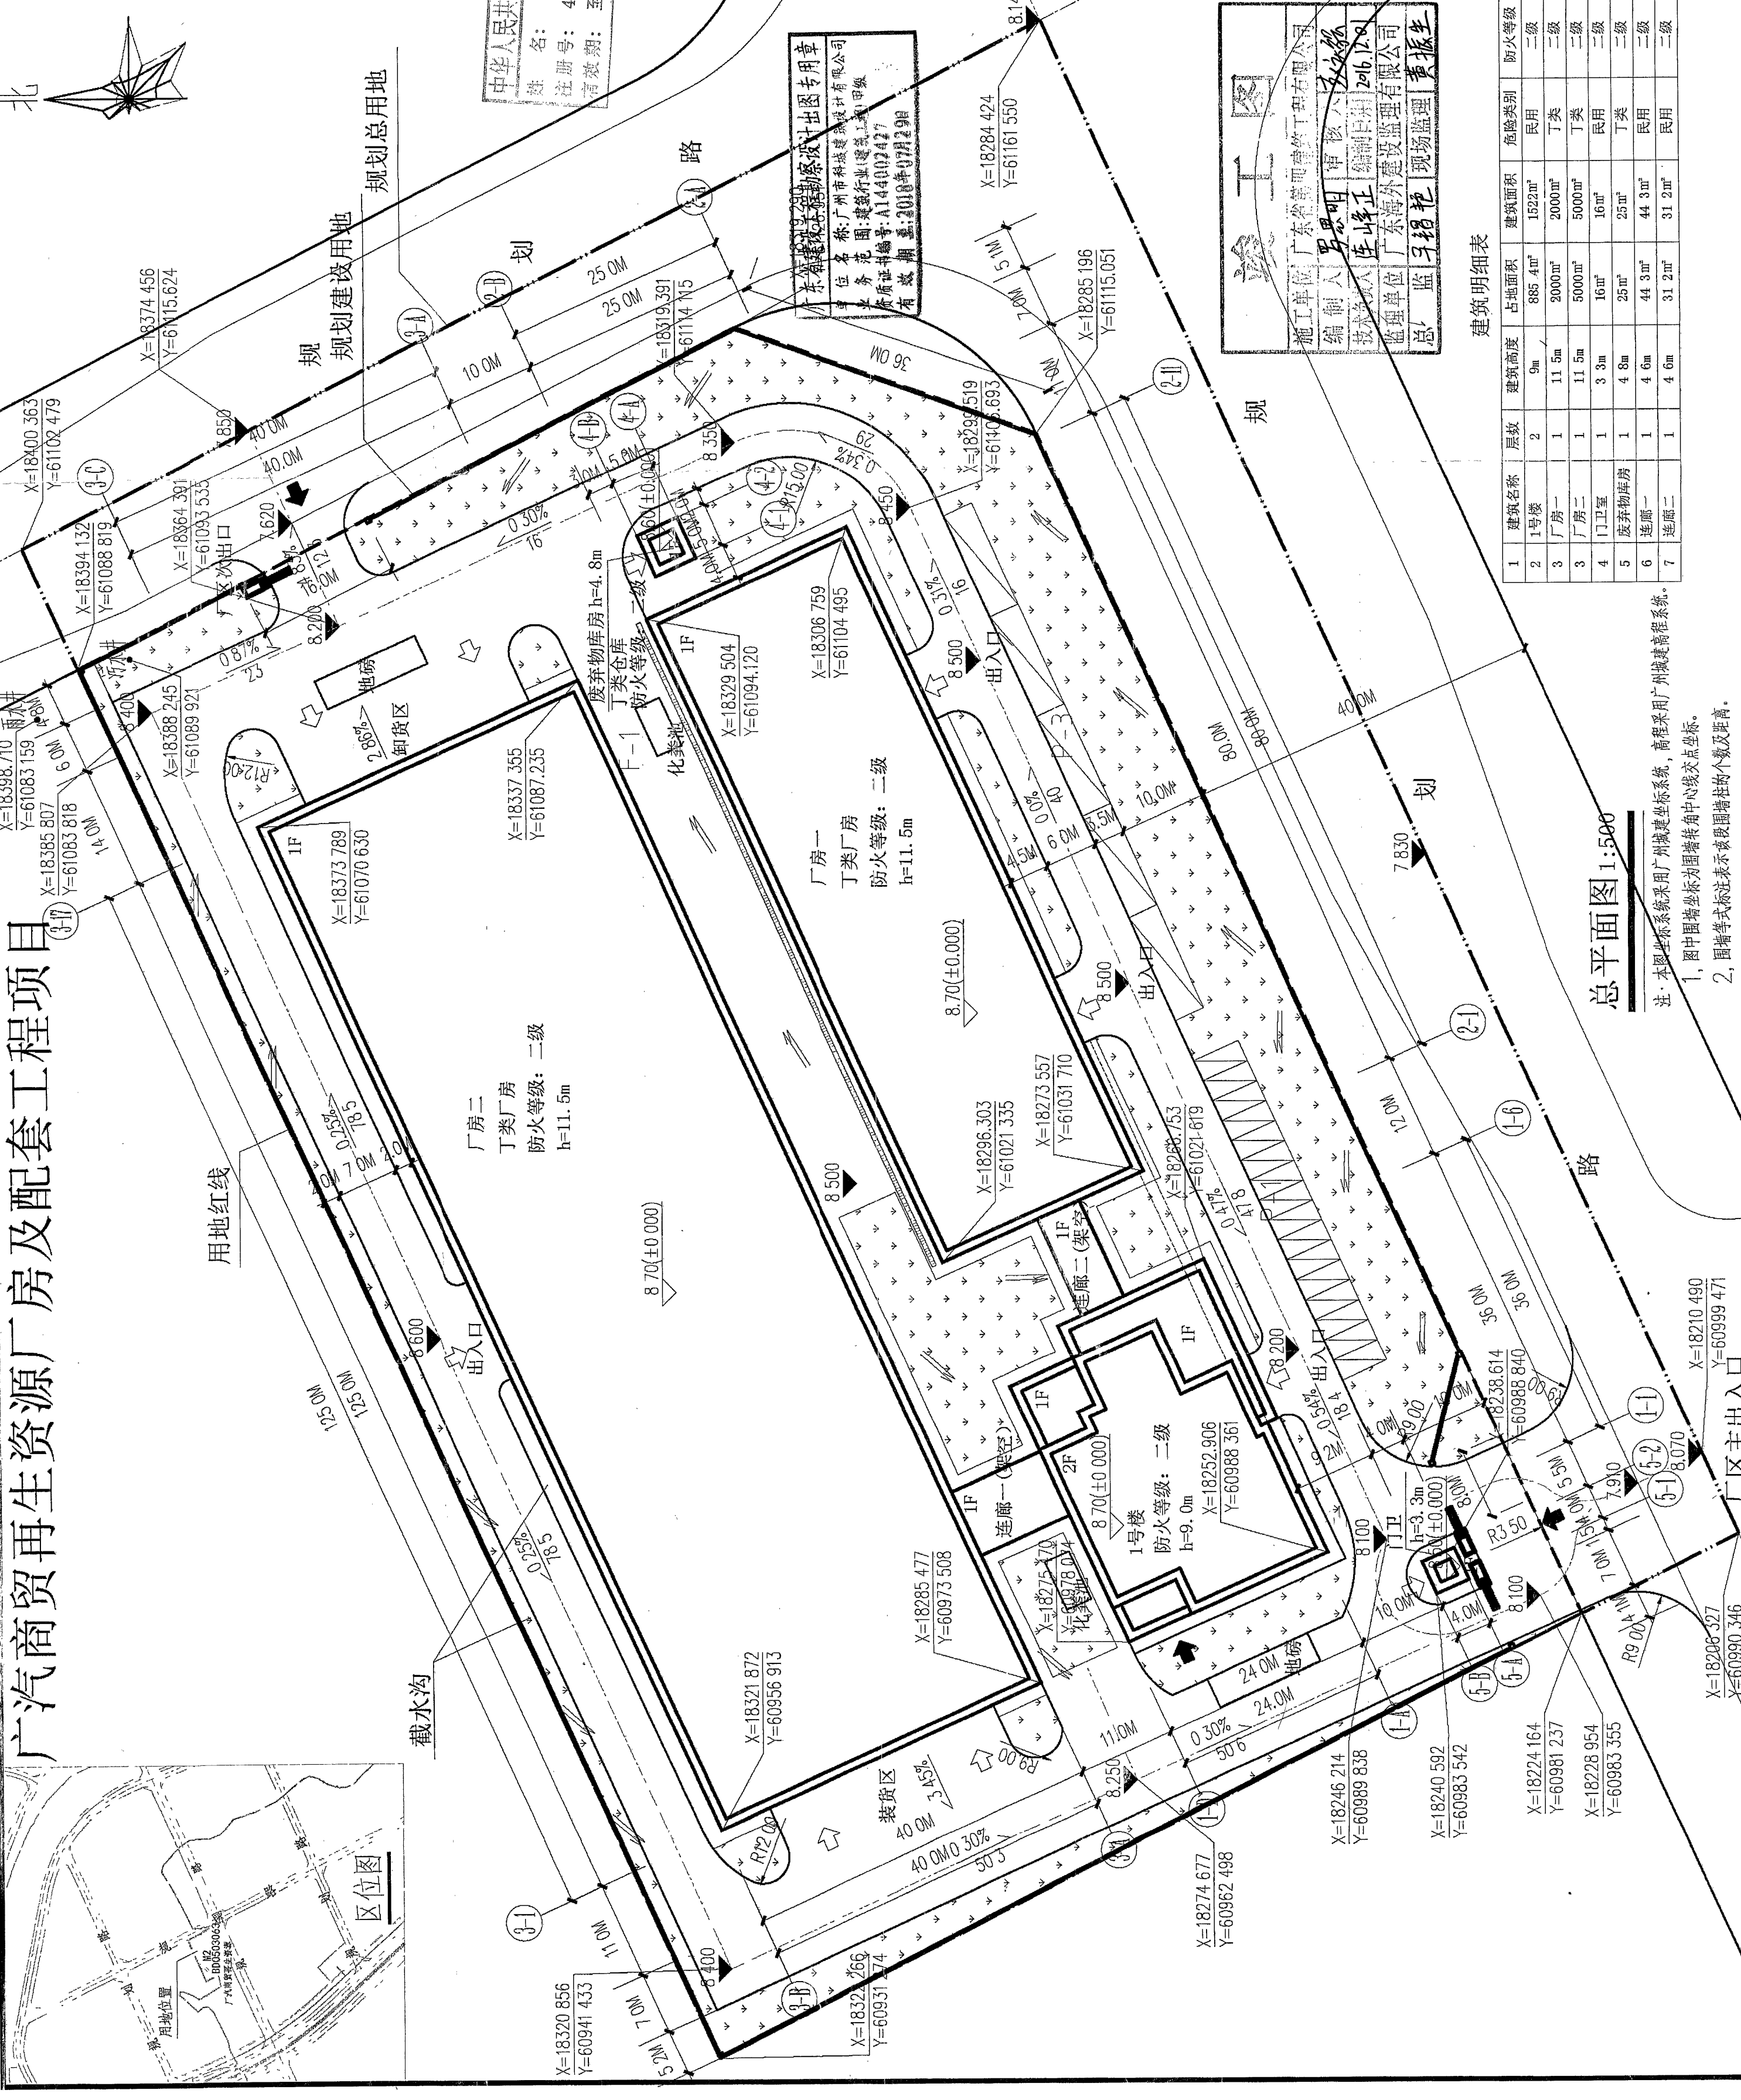

建筑明细表

1	建筑名称	层数	建筑高度	占地面积	建筑面积	危险类别	防火等级
2	1号楼	2	9m	885.4m²	1522m²	民用	二级
3	厂房一	1	11.5m	2000m²	2000m²	丁类	二级
4	厂房二	1	11.5m	5000m²	5000m²	丁类	二级
5	门卫室	1	3.3m	16m²	16m²	民用	二级
6	废弃库房	1	4.8m	25m²	25m²	丁类	二级
7	连廊一	1	4.6m	44.3m²	44.3m²	民用	二级
8	连廊二	1	4.6m	31.2m²	31.2m²	民用	二级

总平面图 1:500

注: 本图坐标系采用广州城市坐标系, 高程采用广州高程系统。
1. 图中围墙线为围墙转角中心线及点坐标。
2. 围墙等式标注表示该段围墙柱间距及距离。